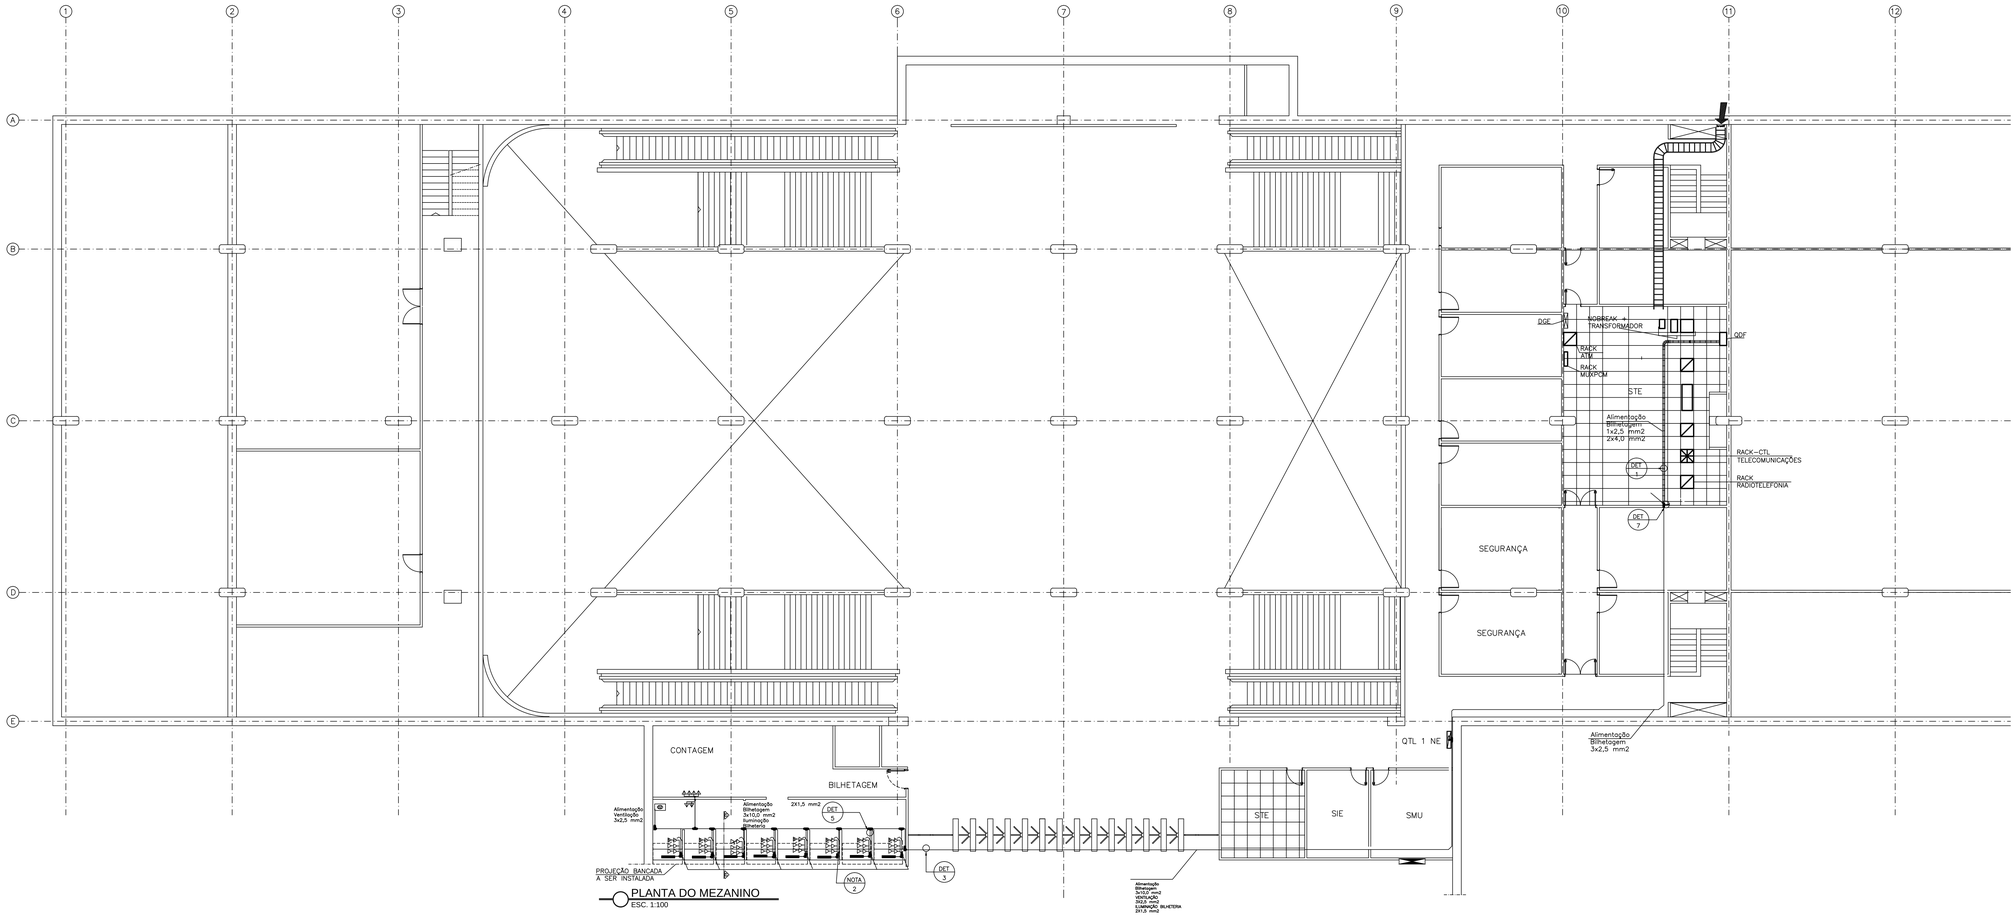


PLANTA DO MEZANINO
ESC. 1:100

LEGENDA

- LEITO ARAMADO 100mm x 100mm NO PISO (NOVO)
- LEITO 400mm x 75mm NA PAREDE (NOVO)
- PERFILADO 38mm x 38mm NO TETO (NOVO)
- ELETROCALHA 150mm x 100mm NO TETO (NOVA)
- ELETROCALHA 150mm x 100mm NO TETO (EXISTENTE)
- ELETRODUTO APARENTE, AÇO GALVANIZADO À FOGO, ø1" (NOVO)
- TOMADA ESTABILIZADA A 400mm DO PISO ACABADO (NOVA)
- TOMADA DE ESTABILIZADA ACIMA DA BANCADA DA BILHETERIA (NOVA)
- INTERRUPTOR
- LUMINÁRIA
- ENCAMINHAMENTO QUE DESCE
- ENCAMINHAMENTO QUE SOB
- E — TOMADA ESTABILIZADA PARA UTILIZAÇÃO DOS SISTEMAS DE BILHETAGEM


NOTAS

1. AS TOMADAS ESTABILIZADAS DEVEM ESTAR A UMA ALTURA DE 400 MM DO PISO ACABADO E ADJACENTES AS TOMADAS TELECOMUNICAÇÕES DA MESMA ESTAÇÃO DE TRABALHO, EXCETO NAS BILHETERIAS, ONDE AS TOMADAS ESTABILIZADAS DEVEM ESTAR NAS PAREDES DOS GUICHÊS, ACIMA DAS BANCADAS.
2. OS CABOS SERÃO LANÇADOS DESDE A SALA TÉCNICA ATÉ O FINAL DO ENCAMINHAMENTO NA SEGUINTE BITOLA: 1 CONDUTOR 2,5 MM2 DESTINADO AO TERRA NA COR VERDE E 2 CONDUTORES DESTINADO A ALIMENTAÇÃO DE 4,00 MM2, SENDO UM NA COR PRETO E OUTRO AZUL CLARO.
3. A PARTIR DAS DERIVAÇÕES PARA ALIMENETAÇÃO DOS GUICHÊS ESPECIFICAMENTE, DEVERÃO SER UTILIZADOS OS 3 CONDUTORES 2,5 MM2 NAS MESMAS CORES DA LINHA DE ALIMENTAÇÃO PRINCIPAL.
4. NO QDF OU PDF DEVERÁ SER UTILIZADA A POSIÇÃO DO DISJUNTOR DESIGNADO STD O QUAL ERA UTILIZADO PELO sISTEMA DE TRANSMISSÃO ALCATEL, QUE FOI DESCOMISSIONADO.
5. A PLACA DE IDENTIFICAÇÃO NO QDF OU PDF DEVERA SER SUBSTITUIDA COM A NOVA DESIGNAÇÃO DO CIRCUITO.


DETALHE TOMADA

- (1) CX. 4" x 2" ALUMINIO
- (2) FASE
- (3) TERRA
- (4) NEUTRO
- (5) PLACA COM SUPORTE 2 MODULOS
- (6) ELETRODUTO GALVANIZADO A FOGO
- (7) MODULO DE TOMADA 2P+T PADRAO BRASILEIRO CONFORME NBR-14136, DE 10A PARA CIRCUITO DE 1200 VOTAL




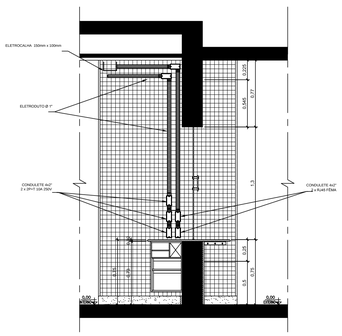


ESTAÇÃO CENTRAL - E01, CORTE "C1"
ESCALA 1/25

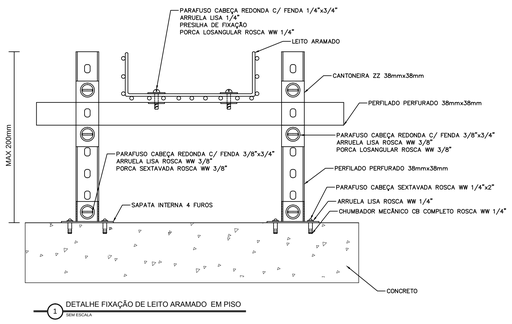


1 DETALHE FIXAÇÃO DE LEITO ARAMADO EM PISO
SEM ESCALA

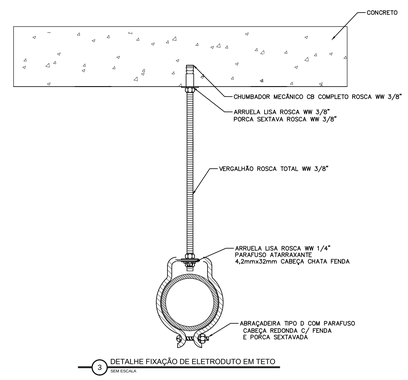


3 DETALHE FIXAÇÃO DE ELETRODUTO EM TETO
SEM ESCALA

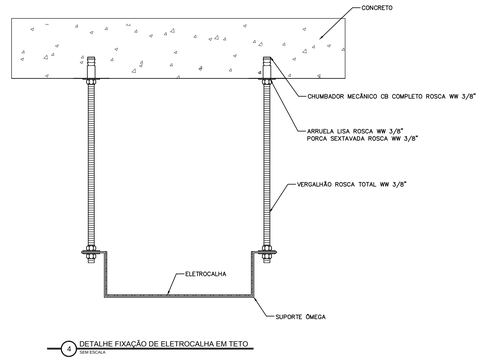

4 DETALHE FIXAÇÃO DE ELETROCALHA EM TETO
SEM ESCALA

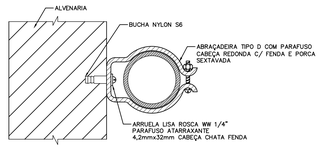

5 DETALHE FIXAÇÃO DE ELETRODUTO EM PAREDE OU LAJE
SEM ESCALA

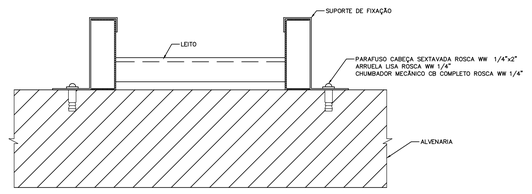

7 DETALHE FIXAÇÃO DE LEITO EM PAREDE
SEM ESCALA

			.	.
			.	.
.	.	.	.	.
0	EMISSÃO INICIAL	06/23	SRA	AAN
Nº	MODIFICAÇÕES	DATA	AUTOR	VISTO

METRÔ

METRO DF
Companhia do Metropolitano do Distrito Federal

REGIÃO: ÁGUAS CLARAS
ENDEREÇO: AV. JEQUITIBÁ, Nº 155
AUTOR: SIDNEY ROBERTO ANDRADE PRADO
VISTO: ANDERSON ATAIDE DAS NEVES
R.T. IMPLANTAÇÃO / OBRA: -

AUTOR _____ CREA – 255453/D–SP
VISTO _____ CREA – 16718/D–DF
R.T. _____ CAU – RRT –

USO INTERNO

Esta verificação não esgota as ocorrências que venham a ser levantadas à qualquer tempo. Caso aprovado, representa uma aceitação básica da peça técnica e não isenta os autores do cumprimento das exigências contratuais especificadas.

NÃO APROVADO ☐ APROVADO ☐

Parecer nº _____ Parecer nº _____
Data _____ Data _____

Assinatura(s) e Carimbo(s)

USO EXTERNO


ENCAMINHAMENTO

DOCUMENTO DE ORIGEM

DESTINAÇÃO
☐ ARQUIVO Rub._____
☐ PROCESSO
☐ IMPLANTAÇÃO Matr._____

UNIDADE DE CONSTRUÇÃO / SISTEMA E SUBSISTEMA	ESTAÇÃO 01 (CENTRAL)
REGIÃO / TRECHO	ASA SUL (ESTACA 1260 + 0, 00 À ESTACA 1650 + 0, 00)
ESPECIALIDADE / SUBESPECIALIDADE / COMPONENTE DO SISTEMA	PROJETO DE ENERGIA ELÉTRICA
TIPO/ESPECIFICAÇÃO DO DOCUMENTO	DESENHO - ENERGIA BAIXA TENSÃO DAS BILHETERIAS ESTAÇÃO E01 - CTL
CODIFICAÇÃO	DE.3/01.6A/J1.001

MODAL: METRÔ	LINHA: –
ETAPA: BÁSICO	ÁREA: N.A.
ESCALA: INDICADA	FOLHA: 01/01
DATA: 01/06/2023	REVISÃO: 00

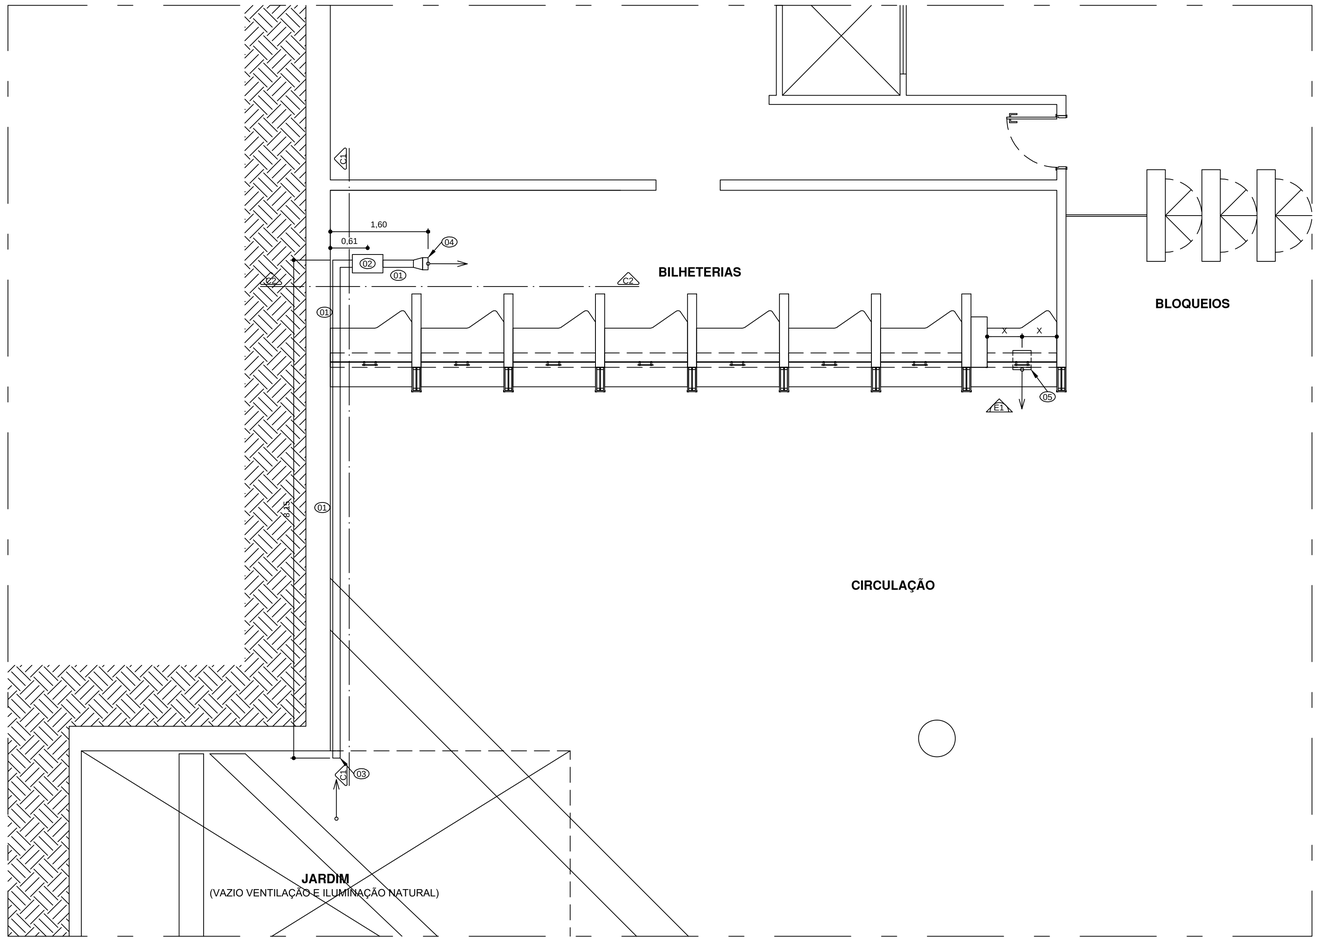

PLANTA BAIXA BILHETERIA
ESCALA 1/50

LEGENDA:	
01	DUTO DE CAPTAÇÃO DE AR (150 x 150 mm) EM CHAPA #26 DE AÇO GALVANIZADO, COM UNIÃO TIPO FLANGE TDC COM ESPAÇAMENTO DE 1100 mm ENTRE ELAS.
02	MÓDULO VENTILADOR / FILTRO
03	EXTREMIDADE EXTERNA DO DUTO DE CAPTAÇÃO DE AR CHANFRADA A 45° E TELA ANTI INSETOS. (VER DET. 01)
04	INSUFLADOR COM GRELHA DE VENTILAÇÃO (200 x 200 mm), EM ALUMÍNIO ESTRUTURADO E ANODIZADO. (VER DET. 02)
05	GRELHA PARA SAÍDA DE AR (300 x 150 mm), EM ALUMÍNIO ESTRUTURADO E ANODIZADO. (VER DET. 03).
06	TIRANTE ROSCADO PARA FIXAÇÃO DOS DUTOS E DO MÓDULO VENTILADOR / FILTRO NA LAJE
⟶	SENTIDO ENTRADA / SAÍDA DO AR

NOTAS:

1. MEDIDAS E COTAS EM METRO, EXCETO ONDE INDICADO
2. O DETALHAMENTO DA ALIMENTAÇÃO ELÉTRICA DOS VENTILADORES CONSTA DO DE.3/01.6A/J1.001
3. CONFERIR MEDIDAS NO LOCAL.
4. ESTE DESENHO É SOMENTE ORIENTATIVO, FICANDO SOB RESPONSABILIDADE DO CONSTRUTOR O DIMENSIONAMENTO DAS ÁREAS, E DO FORNECEDOR DOS MATERIAIS O PERFEITO FUNCIONAMENTO DOS MESMOS, DESDE QUE NÃO SEJA ALTERADO O ASPECTO FINAL AQUI APRESENTADO E SUAS CARACTERÍSTICAS FUNCIONAIS.
5. TODAS AS CONEXÕES COM O MÓDULO VENTILADOR / FILTRO DEVERÃO SER FEITAS POR MEIO DE MATERIAL FLEXÍVEL DE MODO A EVITAR A TRANSMISSÃO SE POSSÍVEIS VIBRAÇÕES.
6. DEVERÃO SER INSTALADAS 2 BARRAS DE AÇO DE 1/2", CHUMABADAS NA PAREDE, IGUALMENTE ESPAÇADAS, NA ABERTURA DA GRELHA PARA SAÍDA DE AR

Nº	MODIFICAÇÕES	DATA	AUTOR	VISTO
.	.	.	.	.
01	ADEQUAÇÃO AO NOVO LAYOUT DAS BILHETERIAS COM RETIRADA DOS ATMs	15/03/23	CAC	AAN

METRÔ

METRO DF
Companhia do Metropolitano do Distrito Federal

(logo da contratada)

(código da contratada)

Folha nº_____

Processo nº_____

Rubrica_____ Matr_____

REGIÃO: ASA SUL - ESTAÇÃO CENTRAL (E01)

ENDEREÇO: BRASÍLIA - DF

AUTOR: CARLOS ALEXANDRE DA CUNHA

–

VISTO: ANDERSON ATAÍDE DAS NEVES

R.T. IMPLANTAÇÃO / OBRA: –

AUTOR: CARLOS ALEXANDRE DA CUNHA
CREA 8314/D-DF

VISTO: ANDERSON ATAÍDE DAS NEVES
CREA 16718/D-DF

R.T. –

USO INTERNO

Esta verificação não esgota as ocorrências que venham a ser levantadas à qualquer tempo. Caso aprovado, representa uma aceitação básica da peça técnica e não isenta os autores do cumprimento das exigências contratuais especificadas.

NÃO APROVADO ☐ APROVADO ☐

Parecer nº _____ Parecer nº _____

Data _____ Data _____

Assinatura(s) e Carimbo(s)


USO EXTERNO

ENCAMINHAMENTO

CODIGO


CODIGO

ARQUIVO ☐ PROCESSO ☐ IMPLANTAÇÃO ☐ Rub_____ Matr_____

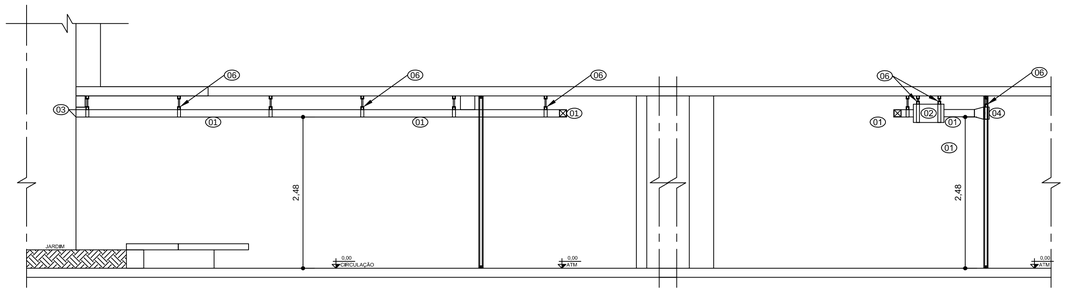


CORTE "C1"
ESCALA 1/50

CORTE "C2"
ESCALA 1/50

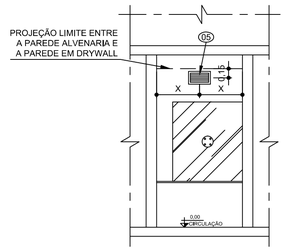


ELEVAÇÃO "E1"
ESCALA 1/50


DETALHE - 01
(EXTREMIDADE DO DUTO A 45° COM TELA)
ESCALA 1/10

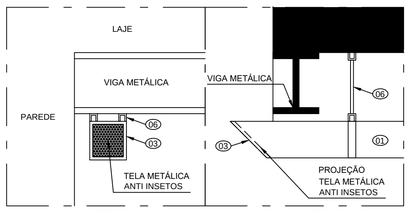


DETALHE - 02
(INSUFLADOR COM GRELHA DE VENTILAÇÃO)
ESCALA 1/10

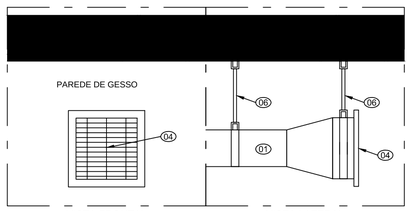

DETALHE - 03
(GRELHA PARA SAÍDA DE AR)
ESCALA 1/10

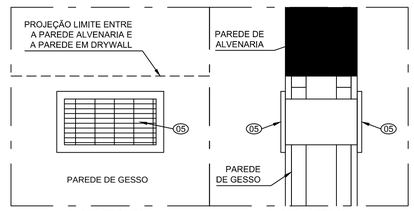

UNIDADE DE CONSTRUÇÃO / SISTEMA E SUBSISTEMA	AUXILIARES
REGIÃO / TRECHO	ASA SUL - ESTAÇÃO CENTRAL (E01)
MODAL: –	LINHA: –
ESPECIALIDADE / SUBESPECIALIDADE / COMPONENTE DO SISTEMA	VENTILAÇÃO
ETAPA: BASICO	ÁREA: –
TIPO/ESPECIFICAÇÃO DO DOCUMENTO	SISTEMA DE RENOVAÇÃO DE AR DAS BILHETERIAS INSTALAÇÃO E ENCAMINHAMENTO DO DUTO PLANTA BAIXA, CORTES, ELEVAÇÃO E DETALHES
ESCALA: INDICADA	FOLHA: 1/1
DATA: MARÇO/2023	REVISÃO: 1
CODIFICAÇÃO	DE.3/AA.01/00.010

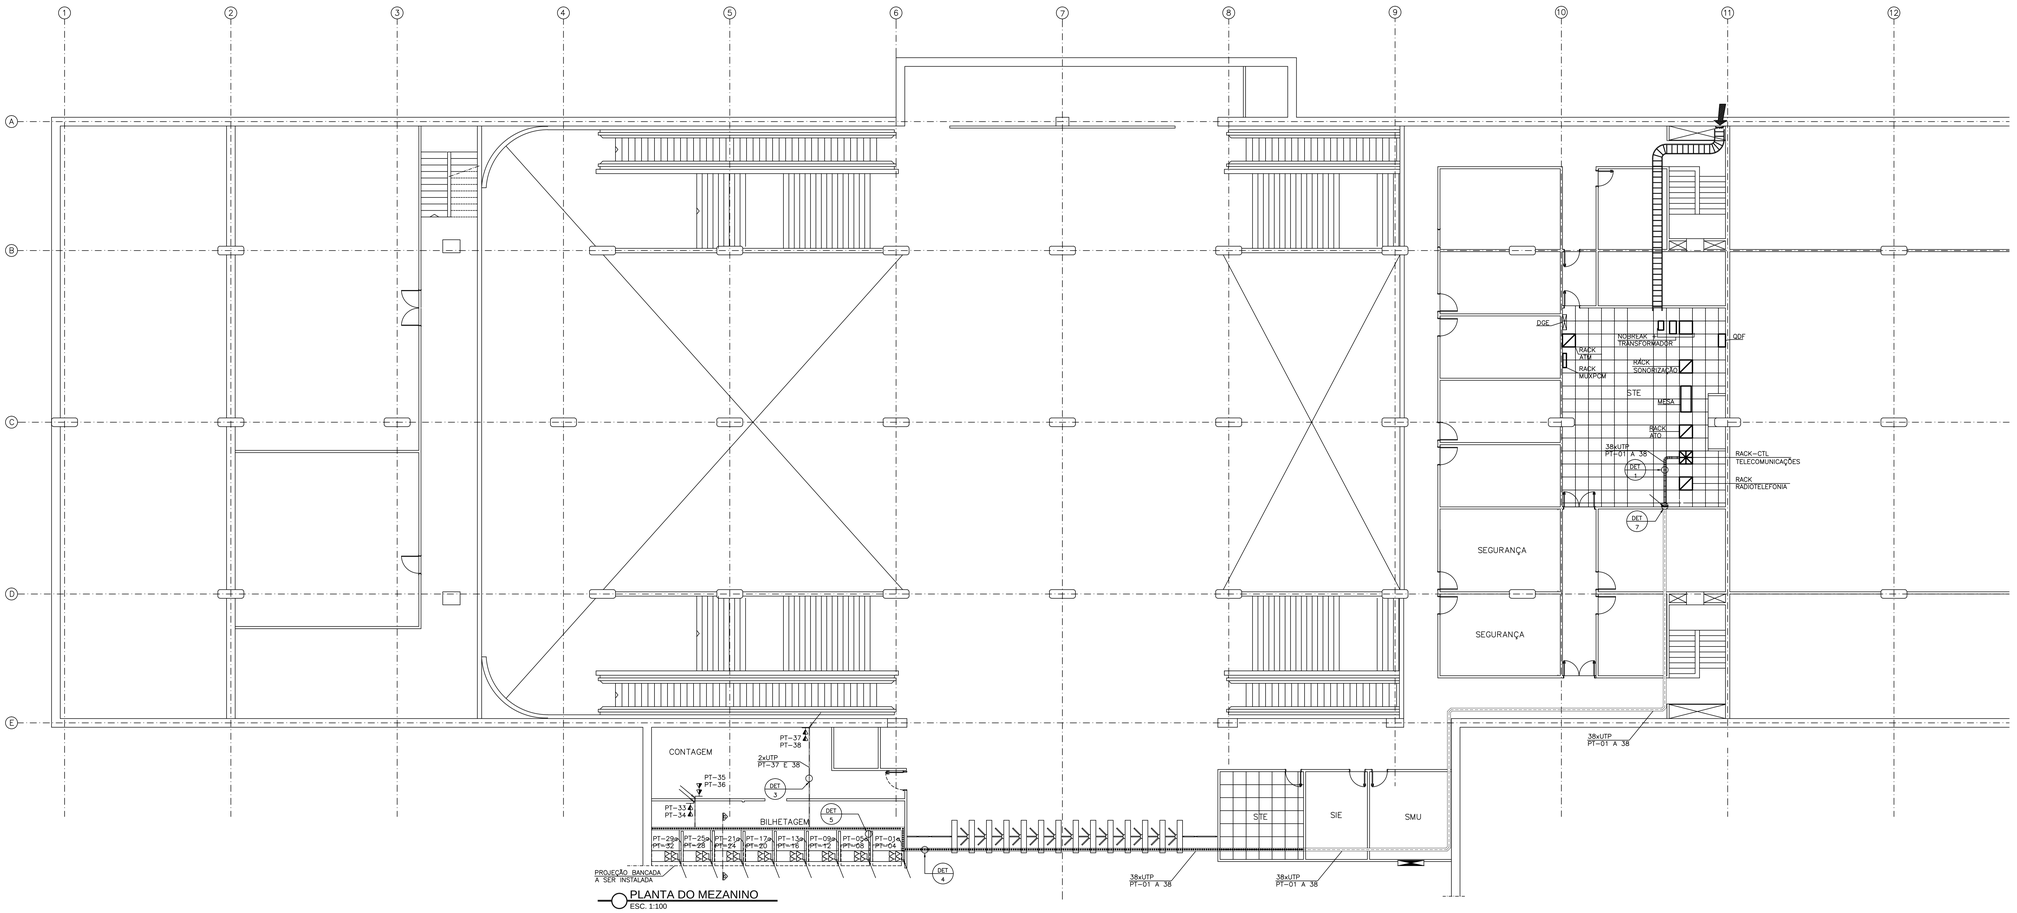


PLANTA DO MEZANINO
ESC. 1:100


LEGENDA

- LEITO ARMADO 300mm x 100mm NO PISO (NOVO)
- LEITO 400mm x 75mm NA PAREDE (NOVO)
- PERFILADO 38mm x 38mm NO TETO (NOVO)
- ELETROCALHA 300mm x 100mm NO TETO (NOVA)
- ELETROCALHA 150mm x 100mm NO TETO (EXISTENTE)
- ELETRODUTO APARENTE, AÇO GALVANIZADO À FOGO, #1" (NOVO)
- TOMADA DE TELECOMUNICAÇÕES A 400mm DO PISO ACABADO (NOVA)
- TOMADA DE TELECOMUNICAÇÕES ACIMA DA BANCADA DA BILHETERIA (NOVA)
- ENCAMINHAMENTO QUE DESCE
- ENCAMINHAMENTO QUE SOB
- PT — PONTO DE TELECOMUNICAÇÕES


NOTAS

1. AS TOMADAS DE TELECOMUNICAÇÕES DEVEM ESTAR A UMA ALTURA DE 400 MM DO PISO ACABADO E ADJACENTES AS TOMADAS ELÉTRICAS DA MESMA ESTAÇÃO DE TRABALHO, EXCETO NAS BILHETERIAS, ONDE AS TOMADAS DE TELECOMUNICAÇÕES DEVEM ESTAR NAS PAREDES DOS GUICHÊS, ACIMA DAS BANCADAS.
2. OS CABOS METÁLICOS DEVEM SER IDENTIFICADOS EM AMBAS EXTREMIDADES, CONFORME IDENTIFICAÇÃO DOS PONTOS DE REDE PRESENTE NOS DESENHOS TÉCNICOS.
3. OS PATCH CORDS METÁLICOS, CORDÕES ÓPTICOS E EXTENSÕES ÓPTICAS DEVEM SER IDENTIFICADAS CONFORME DESENHOS TÉCNICOS. CASO A IDENTIFICAÇÃO NÃO EXISTA EM PROJETO, ESSA SERÁ DEFINIDA PELO FISCAL DA CONTRATANTE.
4. NOS RACKS, OS CABOS DE PAR TRANÇADO DEVEM SER AGRUPADOS EM FORMA DE "CHICOTES"; EVITANDO TRANÇAMENTOS, ESTRANGULAMENTOS E NÓS. POSTERIORMENTE, ELES DEVEM SER AMARRADOS COM VELCROS, SEM APERTO EXCESSIVO.
5. OS CHICOTES DEVEM SER GUIADOS ATRAVÉS DAS LATERAIS DOS RACKS ATÉ A ALTURA DO PATCH PANEL, AO QUAL SERÃO CONECTORIZADOS. ESTES, PREFERENCIALMENTE, DEVEM POSSUIR GUIAS TRASEIRAS QUE DÃO SUSTENTAÇÃO AOS CABOS E CONECTORES.
6. TODOS OS CANAIS DO CABEAMENTO METÁLICO DEVEM SER CERTIFICADOS CONFORME NORMA ANSI/TIA-568.2-D. O RELATÓRIO DOS CANAIS CERTIFICADOS SERÁ UM COMPONENTE DO AS BUILT.
7. TODOS OS PATCH CORDS DEVEM SER CERTIFICADOS EM FÁBRICA.

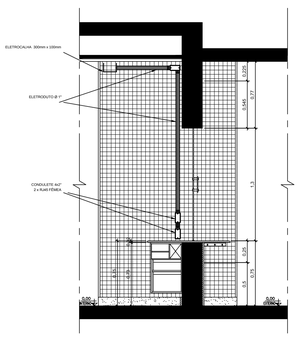

ELETROCALHA 300mm x 100mm
ELETRODUTO Ø 1"
CONDULETE ALT
2 x FUNDIÇÃO
0,05
0,67
0,545
1,3
0,05
0,75
0,3
0,3
0,3

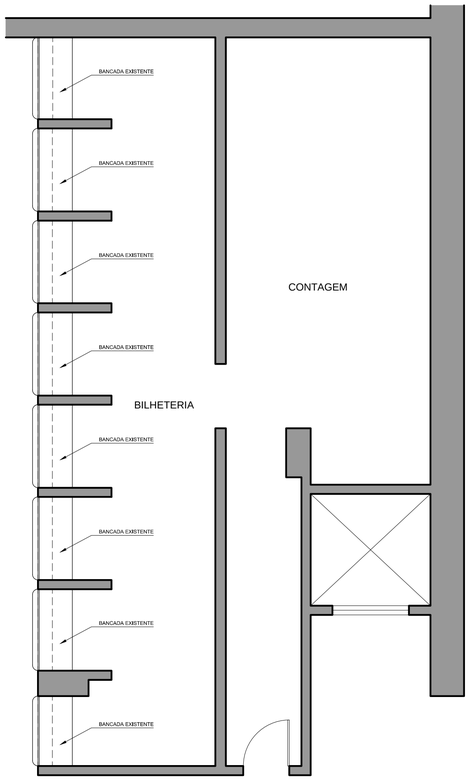


ESTAÇÃO CENTRAL - E01
PLANTA BAIXA - EXISTENTE
ESCALA: 1/50

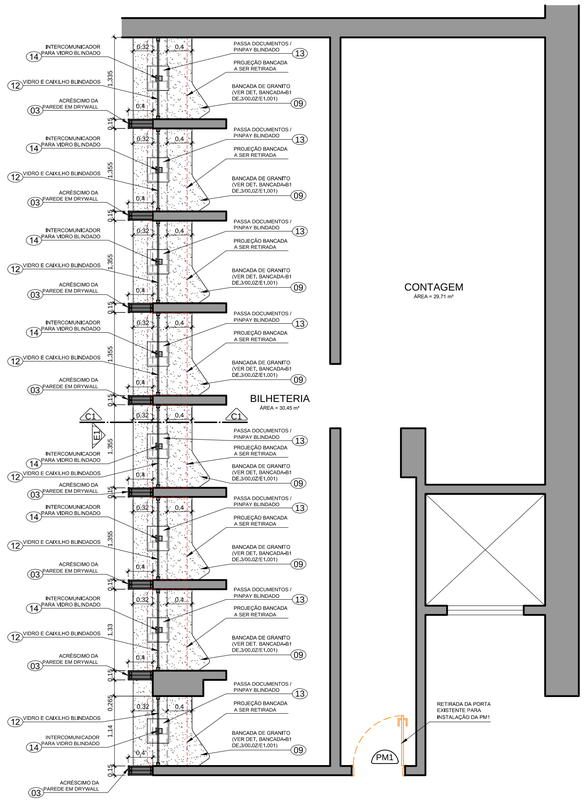

ESTAÇÃO CENTRAL - E01
PLANTA BAIXA - DEMOLIR E CONSTRUIR
ESCALA: 1/50

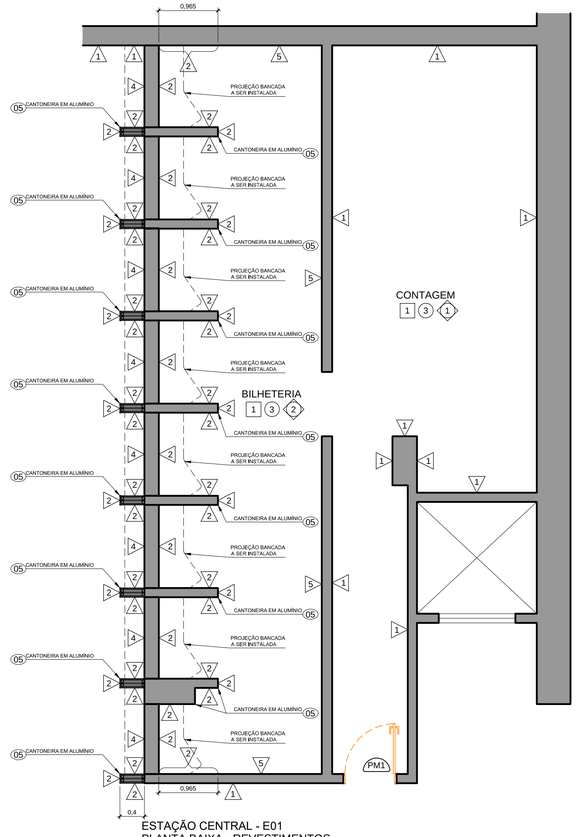

ESTAÇÃO CENTRAL - E01
PLANTA BAIXA - REVESTIMENTOS
ESCALA: 1/50

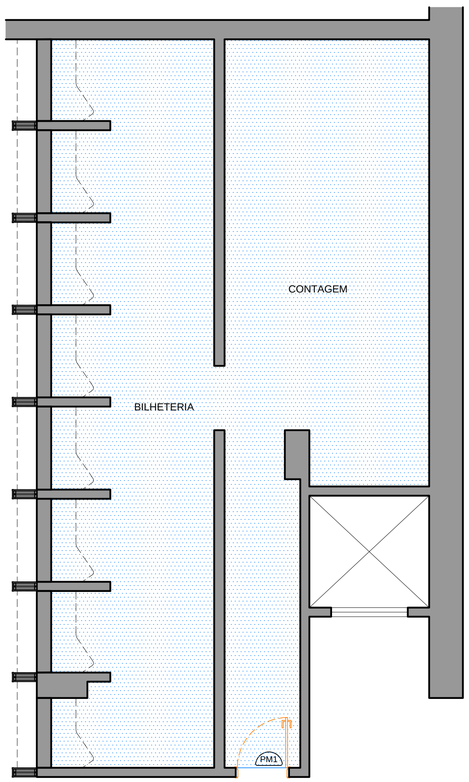


ESTAÇÃO CENTRAL - E01
PLANTA BAIXA - FORRO FALSO ACÚSTICO
ESCALA: 1/50


LEGENDA DE FORRO ACÚSTICO		
	FORRO ACÚSTICO	QUANTIDADE
		60,35 m²

INTERVENÇÃO PROPOSTA:

- REMOÇÃO DO FORRO EXISTENTE PARA A COLOCAÇÃO DA MANTA EM LÃ DE VIDRO E A RECOLOCAÇÃO DO FORRO.
- SUBSTITUIÇÃO DE UMA PORTA EXISTENTE POR PORTA DE 80x210cm COM ISOLAMENTO ACÚSTICO (PM1).

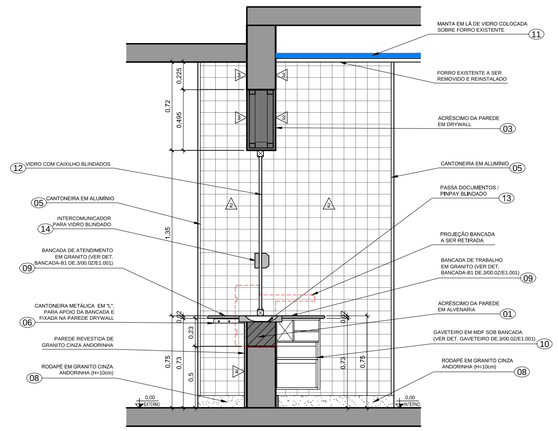

ESTAÇÃO CENTRAL - E01
CORTE ESQUEMÁTICO "C1"
ESCALA: 1/25

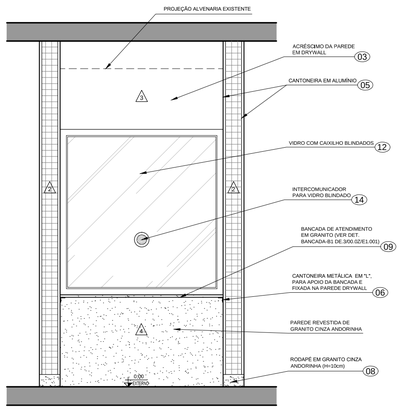

ESTAÇÃO CENTRAL - E01
ELEVAÇÃO FRONTAL "E1"
ESCALA: 1/25

NOTAS:

1. MEDIDAS E COTAS EM METRO, EXCETO ONDE INDICADO.
2. CONFERIR MEDIDAS NO LOCAL.
3. ESTE DESENHO É SOMENTE ORIENTATIVO, FICANDO SOB RESPONSABILIDADE DO CONSTRUTOR O DIMENSIONAMENTO DAS ÁREAS, E DO FORNECEDOR DOS MATERIAIS O PERFEITO FUNCIONAMENTO DOS MESMOS, DESDE QUE NÃO SEJA ALTERADO O ASPECTO FINAL AQUI APRESENTADO E SUAS CARACTERÍSTICAS FUNCIONAIS.

QUADRO DE ESPECIFICAÇÕES

0 PISOS

Nº	PAVIMENTAÇÕES
1	Piso existente, a manter
2	Piso de granito cinza andorinha 40x40x1,5cm polido, assentado sobre piso regularizado, com juntas secas

0 RODAPÉ

Nº	REVESTIMENTOS
1	Rodapé existente, a manter
2	Rodapé de granito cinza andorinha (h = 10 cm) polido, assentado sobre parede regularizada, com juntas secas

0 PAREDES

Nº	REVESTIMENTOS
1	Revestimento existente, a manter
2	Pastilha cerâmica 50x50mm tipo atlas cor branca cód. b2140/0, c/ rejunte a base de cimento rejuntabrás cor branca, ou equivalente
3	Revestimento com argamassa (reboco) para acabamento com pintura acrílica, cor branco neve
4	Revestimento em granito cinza andorinha
5	Revestimento com pintura acrílica, cor branco neve

0 TETOS

Nº	REVESTIMENTOS
1	Forro existente, a manter
2	Forro de gesso acartonado com pintura acrílica - cor branco neve
3	Forro existente com acréscimo de manta em lã de vidro

PM0 ESQUADRIAS (PORTAS)

Nº	DIMENSÕES (m)	QUANT.	DESCRIÇÃO
1	0,80 x 2,10	26	Porta de giro em madeira compensada com isolamento acústico, cor branco neve (esp. = 35mm)

00 LEGENDA DE MATERIAIS / ACESSÓRIOS / EQUIPAMENTOS

01	Acréscimo da parede em alvenaria com chapisco, emboço e reboco	06	Cantoneira metálica de 25cm em "L", para apoio da bancada e fixada na parede drywall
02	Parede em drywall com duas faces simples, com placa gesso acartonado de 12,5 mm e perfil de alumínio de 50 mm. com acabamento para juntas entre placas com fita de papel microperfurado	07	Parede acústica de gesso acartonado c/ manta em lã de vidro
		08	Rodapé em granito cinza andorinha (h = 10 cm)
		09	Bancada em granito cinza andorinha (ver detalhes)
03	Parede em drywall com uma face simples, com placa gesso acartonado de 12,5 mm e perfil de alumínio de 50 mm. com acabamento para juntas entre placas com fita de papel microperfurado	10	Armário com gaveteiro e porta-células sob bancada (ver detalhe gaveteiro DE.3/00.02/E1.001)
		11	Manta em lã de vidro colocada sobre forro existente
04	Parede em drywall com duas faces simples, com placa gesso acartonado de 12,5 mm, perfil de alumínio de 50 mm e com enchimento acústico. com acabamento para juntas entre placas com fita de papel microperfurado	12	Vidro liso, transparente e incolor de material blindado certificado nível III-A, com caixilho em aço blindado
		13	Passa documentos / pinpay para bancada da bilheteria com vidro blindado nível III-A
05	Cantoneira de aço galvanizado para cantos de parede em 90°	14	Intercomunicador bidirecional com pedestal para vidro blindado nível III-A

LEGENDA DE SÍMBOLOS

X — Indicação de corte

E00 — Indicação de elevação

QUADRO DE REVISÕES

Nº	MODIFICAÇÕES	DATA	AUTOR	VISTO
0D	INCLUSÃO DE VIDRO BLINDADO E PASSA DOCUMENTOS / PINPAD NOS GUICHÊS DA BILHETERIA, PARA ATENDER DEMANDA DA OGBOP (GERÊNCIA DE BILHETAGEM OPERACIONAL).	08/2023	LEL	ELJ
0C	REVISÃO PARA TROCA DA CODIFICAÇÃO DE DE.3/00.02/E1.001 PARA DE.3/01.6A/E1.007.	06/2023	LEL	CMO
0B	REVISÃO PARA ATENDER NOVA DEMANDA DA OGBOP (GERÊNCIA DE BILHETAGEM OPERACIONAL) - REFORMA DE TODOS OS GUICHÊS. OBS.: INICIADO NA CODIFICAÇÃO DE.3/00.02/E1.001	02/2023	LEL	CMO
0A	REVISÃO PARA ATENDER NOVA DEMANDA DA OGBOP (GERÊNCIA DE BILHETAGEM OPERACIONAL) - REDISTRIBUIÇÃO DOS GUICHÊS DAS BILHETERIAS E SUSPENSÃO DA PROPOSTA DE IMPLANTAÇÃO DOS ATM's. OBS.: INICIADO NA CODIFICAÇÃO DE.3/00.02/E1.001	12/2022	LEL	CMO

METRÔ

Companhia do Metropolitano do Distrito Federal

Folha nº_____
Processo nº_____
Rubrica_____Matr_____

REGIÃO	PLANO PILOTO
ENDEREÇO	RODOVIÁRIA PLANO PILOTO, ZONA CÍVICO-ADMINISTRATIVA DE BRASÍLIA
AUTOR	CILNARA MARIA PINTO PEREIRA MENEZES DE OLIVEIRA LUIZ EDUARDO SILVA CHRIST LIMA
VISTO	ALESSANDRO NOGUEIRA ALEIXO
R.T. IMPLANTAÇÃO / OBRA	–

AUTOR
CILNARA M. P. P. MENEZES DE OLIVEIRA
CREA - 22085/D-DF
LUIZ EDUARDO S. C. LIMA
CRT nº 00313056609

VISTO
ALESSANDRO NOGUEIRA ALEIXO
CAU - A29014-9

R.T.
–
–

USO INTERNO

Esta verificação não esgota as ocorrências que venham a ser levantadas à qualquer tempo. Caso aprovado, representa uma aceitação básica da peça técnica e não isenta os autores do cumprimento das exigências contratuais especificadas.

NÃO APROVADO ☐ APROVADO ☐

Parecer nº _____ Parecer nº _____

Data _____ Data _____

Assinatura(s) e Carimbo(s)

USO EXTERNO

ENCAMINHAMENTO

DOCUMENTO DE ORIGEM

DESTINAÇÃO

☐ ARQUIVO
☐ PROCESSO
☐ IMPLANTAÇÃO

Rub_____
Matr_____

MODAL	–
LINHA	–
ETAPA	PROJ. BÁSICO
ÁREA	–
ESCALA	INDICADA
FOLHA	–
DATA	AGOSTO/2019
REVISÃO	0D


UNIDADE DE CONSTRUÇÃO / SISTEMA E SUBSISTEMA
ESTAÇÃO CENTRAL (E01)

REGIÃO / TRECHO
ZONA CÍVICO-ADMINISTRATIVA


ESPECIALIDADE / SUBESPECIALIDADE / COMPONENTE DO SISTEMA
PROJETO ARQUITETÔNICO

TIPO/ESPECIFICAÇÃO DO DOCUMENTO
REFORMA BILHETERIA
- PLANTAS BAIXA (EXISTENTE, DEMOLIR E CONSTRUIR, REVESTIMENTOS E FORRO FALSO);
- CORTE ESQUEMÁTICO "C1" E ELEVAÇÃO FRONTAL "E1".

CODIFICAÇÃO
DE.3/01.6A/E1.007

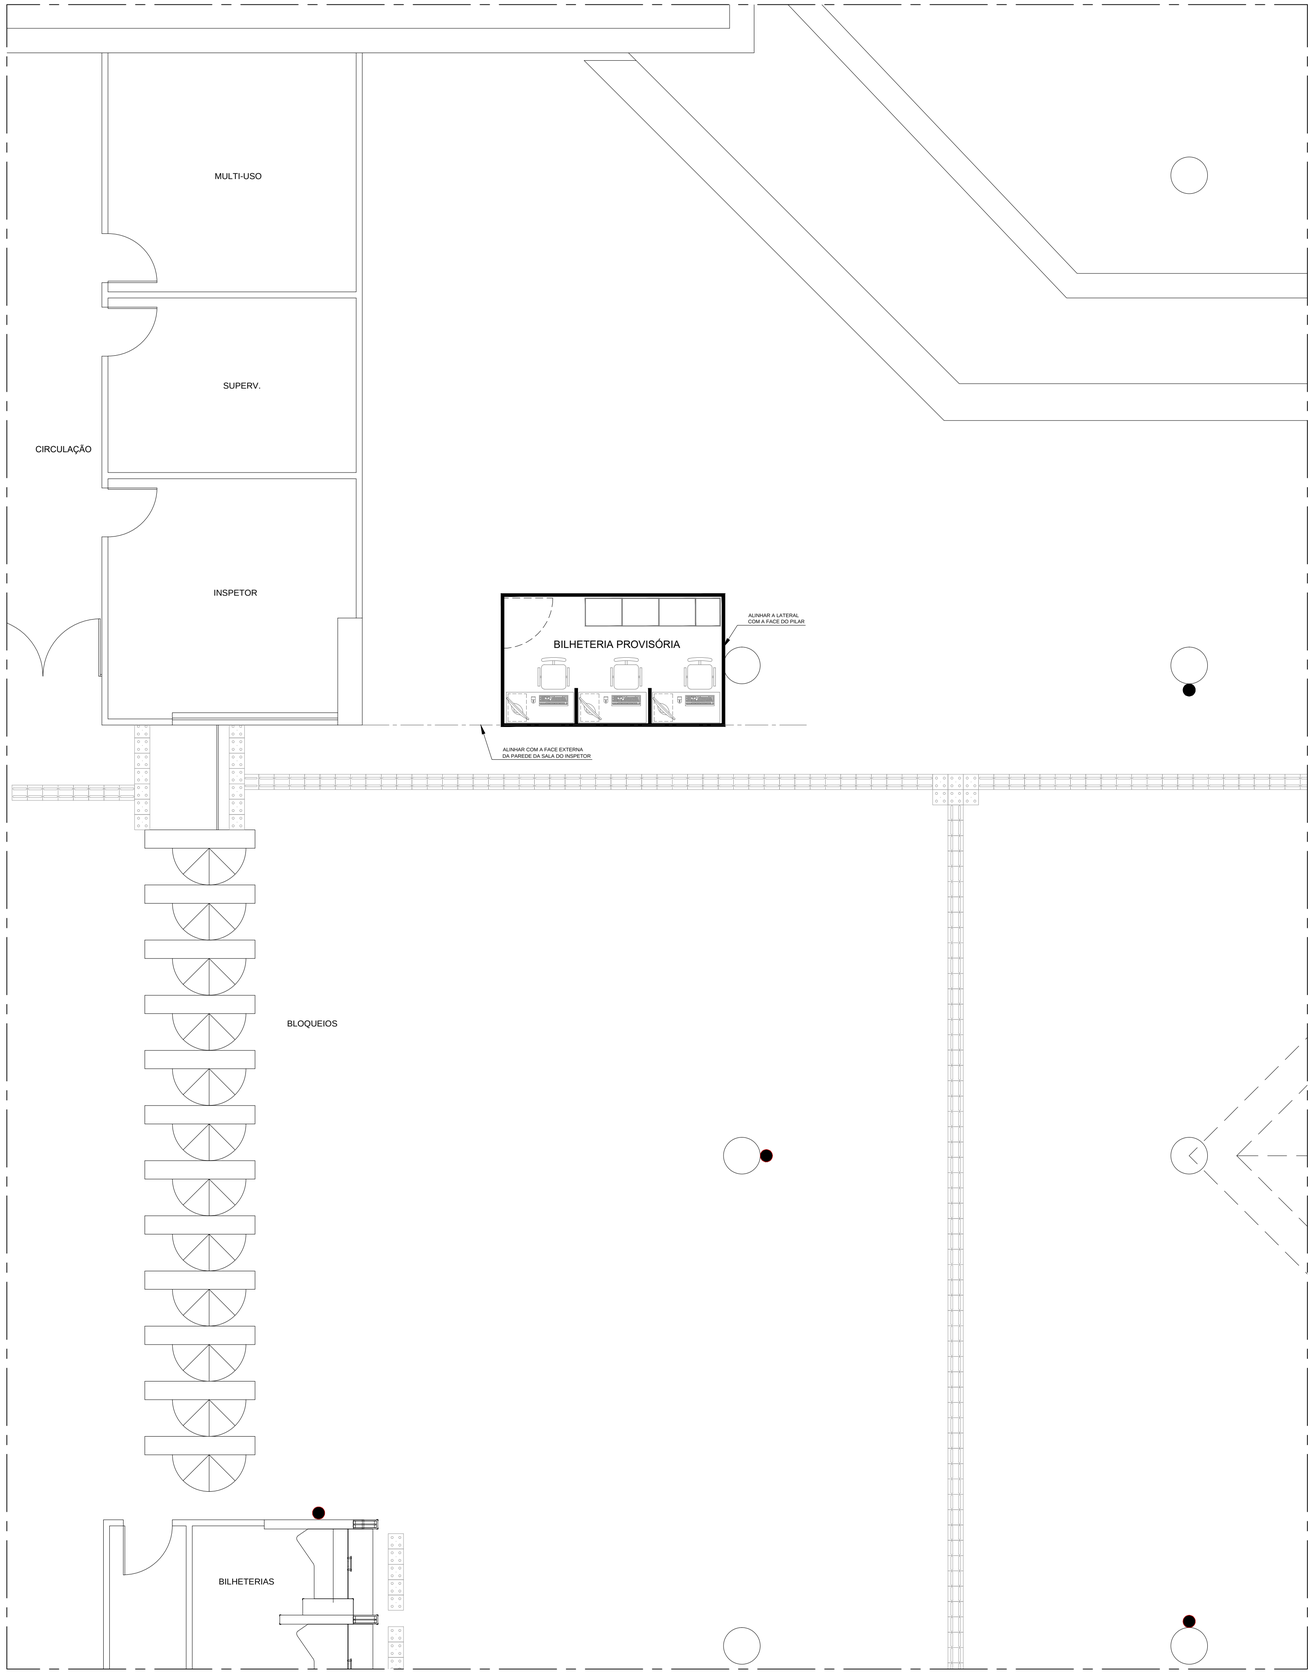

ESTAÇÃO CENTRAL - E01
PROPOSTA DE LOCAÇÃO DA BILHETERIA PROVISÓRIA
ESCALA: 1/50

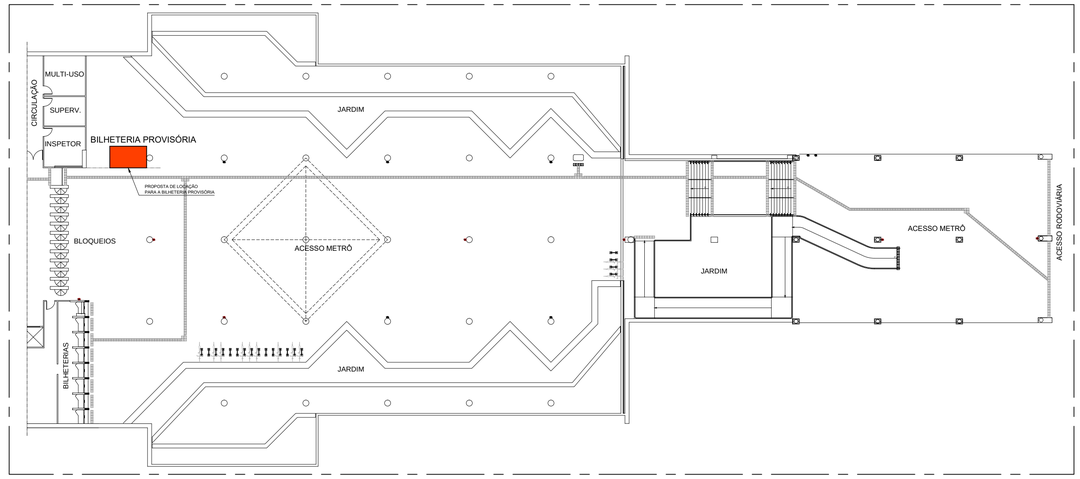

ESTAÇÃO CENTRAL - E01
PLANTA SITUAÇÃO - ACESSO BLOQUEIOS
ESCALA: 1/300

NOTAS:

1. MEDIDAS E COTAS EM METRO, EXCETO ONDE INDICADO.
2. CONFERIR MEDIDAS NO LOCAL.
3. ESTE DESENHO É SOMENTE ORIENTATIVO, FICANDO SOB RESPONSABILIDADE DO CONSTRUTOR O DIMENSIONAMENTO DAS ÁREAS, E DO FORNECEDOR DOS MATERIAIS O PERFEITO FUNCIONAMENTO DOS MESMOS, DESDE QUE NÃO SEJA ALTERADO O ASPECTO FINAL AQUI APRESENTADO E SUAS CARACTERÍSTICAS FUNCIONAIS.

Nº	MODIFICAÇÕES	DATA	AUTOR	VISTO
.	.	.	.	.
.	.	.	.	.
.	.	.	.	.
0D	EMISSÃO INICIAL	09/2023	LEL	ELJ

METRÔ

QUADRO DE REVISÕES

METRÔ DF
Companhia do Metropolitano do Distrito Federal

Folha nº_____
Processo nº_____
Rubrica_____Matr_____

REGIÃO: PLANO PILOTO
ENDEREÇO: RODOVIÁRIA PLANO PILOTO, ZONA CÍVICO-ADMINISTRATIVA DE BRASÍLIA
AUTOR: LUIZ EDUARDO SILVA CHRIST LIMA
–
VISTO: EMMANUEL LUÍS ANSELMO JOANITTI
R.T. IMPLANTAÇÃO / OBRA
–

AUTOR
LUIZ EDUARDO SILVA CHRIST LIMA
CFT - nº 00313056609

VISTO
EMMANUEL LUÍS ANSELMO JOANITTI
CREA - nº 16075/D-DF

R.T.
–
–

USO INTERNO

Esta verificação não esgota as ocorrências que venham a ser levantadas à qualquer tempo. Caso aprovado, representa uma aceitação básica da peça técnica e não isenta os autores do cumprimento das exigências contratuais especificadas.

NÃO APROVADO ☐ APROVADO ☐

Parecer nº _____ Parecer nº _____

Data _____ Data _____

Assinatura(s) e Carimbo(s)

USO EXTERNO

ENCAMINHAMENTO

DOCUMENTO DE ORIGEM

DESTINAÇÃO
☐ ARQUIVO
☐ PROCESSO
☐ IMPLANTAÇÃO
Rub_____
Matr_____

MODAL: –	LINHA: –
ETAPA: PROJ. BÁSICO	ÁREA: –
ESCALA: INDICADA	FOLHA: –
DATA: SETEMBRO/2023	REVISÃO: 0D

UNIDADE DE CONSTRUÇÃO / SISTEMA E SUBSISTEMA: ESTAÇÃO CENTRAL (E01)
REGIÃO / TRECHO: ZONA CÍVICO-ADMINISTRATIVA
ESPECIALIDADE / SUBESPECIALIDADE / COMPONENTE DO SISTEMA: PROJETO ARQUITETÔNICO
TIPO/ESPECIFICAÇÃO DO DOCUMENTO: BILHETERIA PROVISÓRIA - PLANTA DE SITUAÇÃO E PROPOSTA DE LOCAÇÃO . .
CODIFICAÇÃO: DE.3/01.6A/E1.008

Cor Rep.	Cor Plot	Esp. mm
1	1	0,13
2	2	0,18
3	3	0,25
4	4	0,30
5	5	0,45
6	6	0,60
7	7	0,80
8	8	0,90
9	9	1,00
10	10	1,20
11	11	1,40
12	12	1,60
13	13	2,00
14	14	0,15
15	15	0,50
16	16	0,70
17	17	0,35
18	18	0,53
19	19	0,08
20	20	0,09